注番	件数	作業時間		差		ミス
521113-16						

CAD依頼書

	依頼										CAD入力				
進捗状況	送信No.	No.	作業No.	納期		得意先		材質		板厚	サイズ		作成担当	チェック担当	備考
				日付	時間						X	Y			
		1	26-068426	11/13 (金)	とても急ぎ	325	有限会社坂上工業	12	SPHCP(酸洗)	4.5	18.4	12.4			
		2	26-068427	11/13 (金)	とても急ぎ	325	有限会社坂上工業	82	304-2B**	1	560	98			
		3	26-068392	11/13 (金)	とても急ぎ	948	ShibayamaIndix株	12	SPHCP(酸洗)	2.3	88	88			
		[redacted]	[redacted]	[redacted]	[redacted]	[redacted]	[redacted]	[redacted]	[redacted]	[redacted]	[redacted]	[redacted]			
		5	26-068428	11/13 (金)	とても急ぎ	891	サンセイ技研	12	SPHCP(酸洗)	2.3	0	0			

指示無き普通公差は METS D0101 による

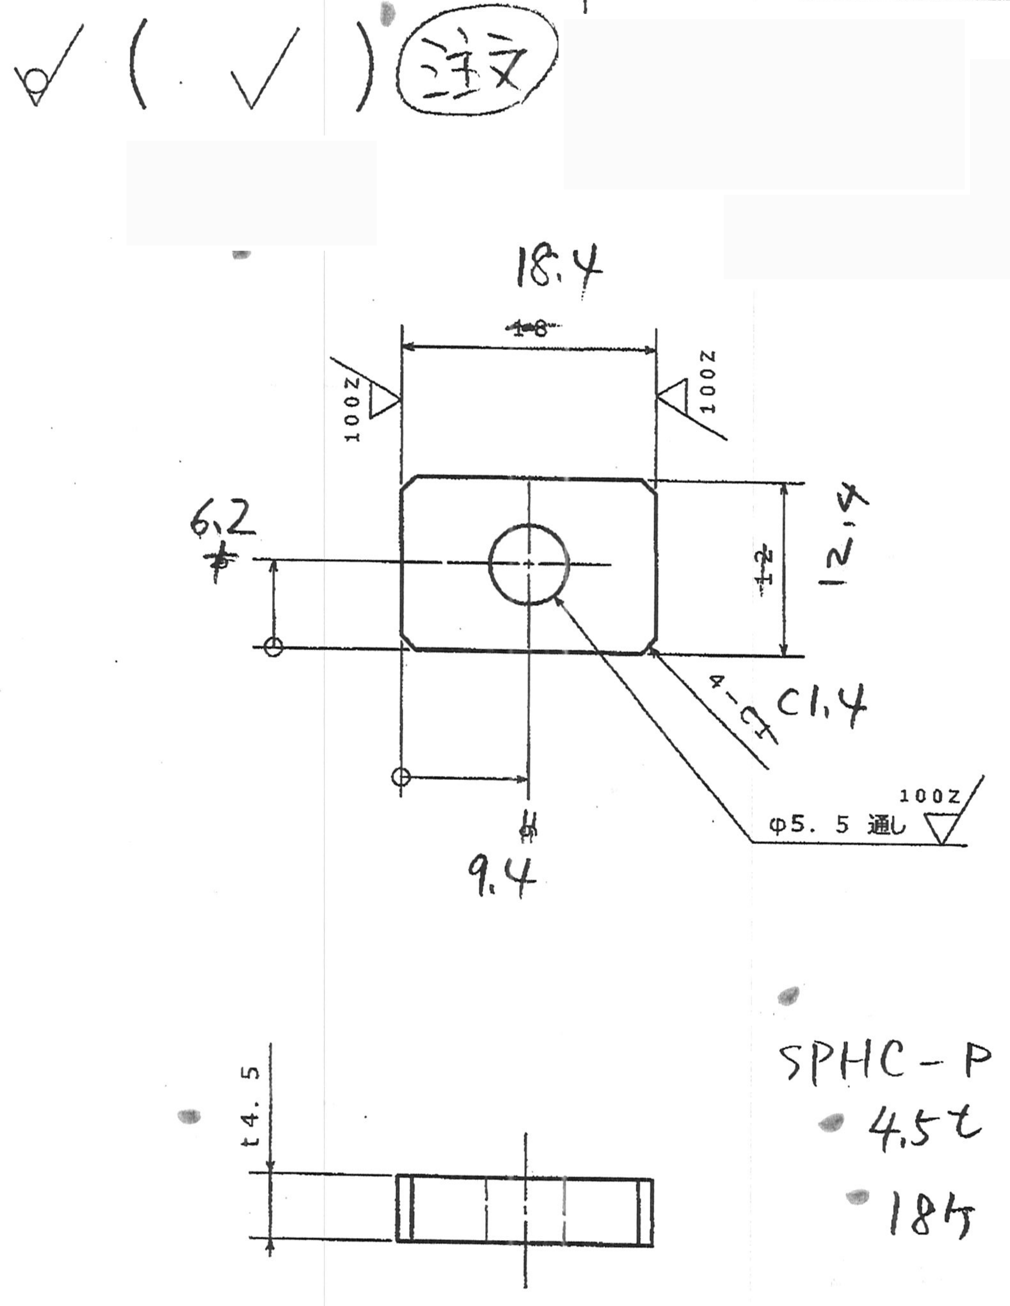

1	t4.5×12×21	SPHC	1
No.	MATERIAL SIZE	MATERIAL	QTY

PROCESS

指示無き各稜は糸面取りのこと/CHAMFER UNSPECIFIED EDGES.(C0.1~C0.5)

SYM	REVISION	REV.No.	DATE	BY
			'**. **. **	**

MEMO
三価光沢クロメートメッキ
形状溶断可

総量：0.1kg

3RD ANGLE PROJECTION	DATE 2026/10/29

APPROVED	CHECKED
APPLIED BY	DRAWN BY
大塚	大塚 阿部

MATERIAL
SPHC

SCALE
2/1 (/)

NAME OF DRAWING
板ナット

DRAWING No.
MT206126

STAMP OF ARRANGEMENT No.
RK276080_MT207

Ver.251114_A4B_MicroCaelumⅡ

ⓒ
11/13
PM
↓
16
↓
17

18っ

068426

CAD用

CAD用

[redacted]

©
11/13
PM

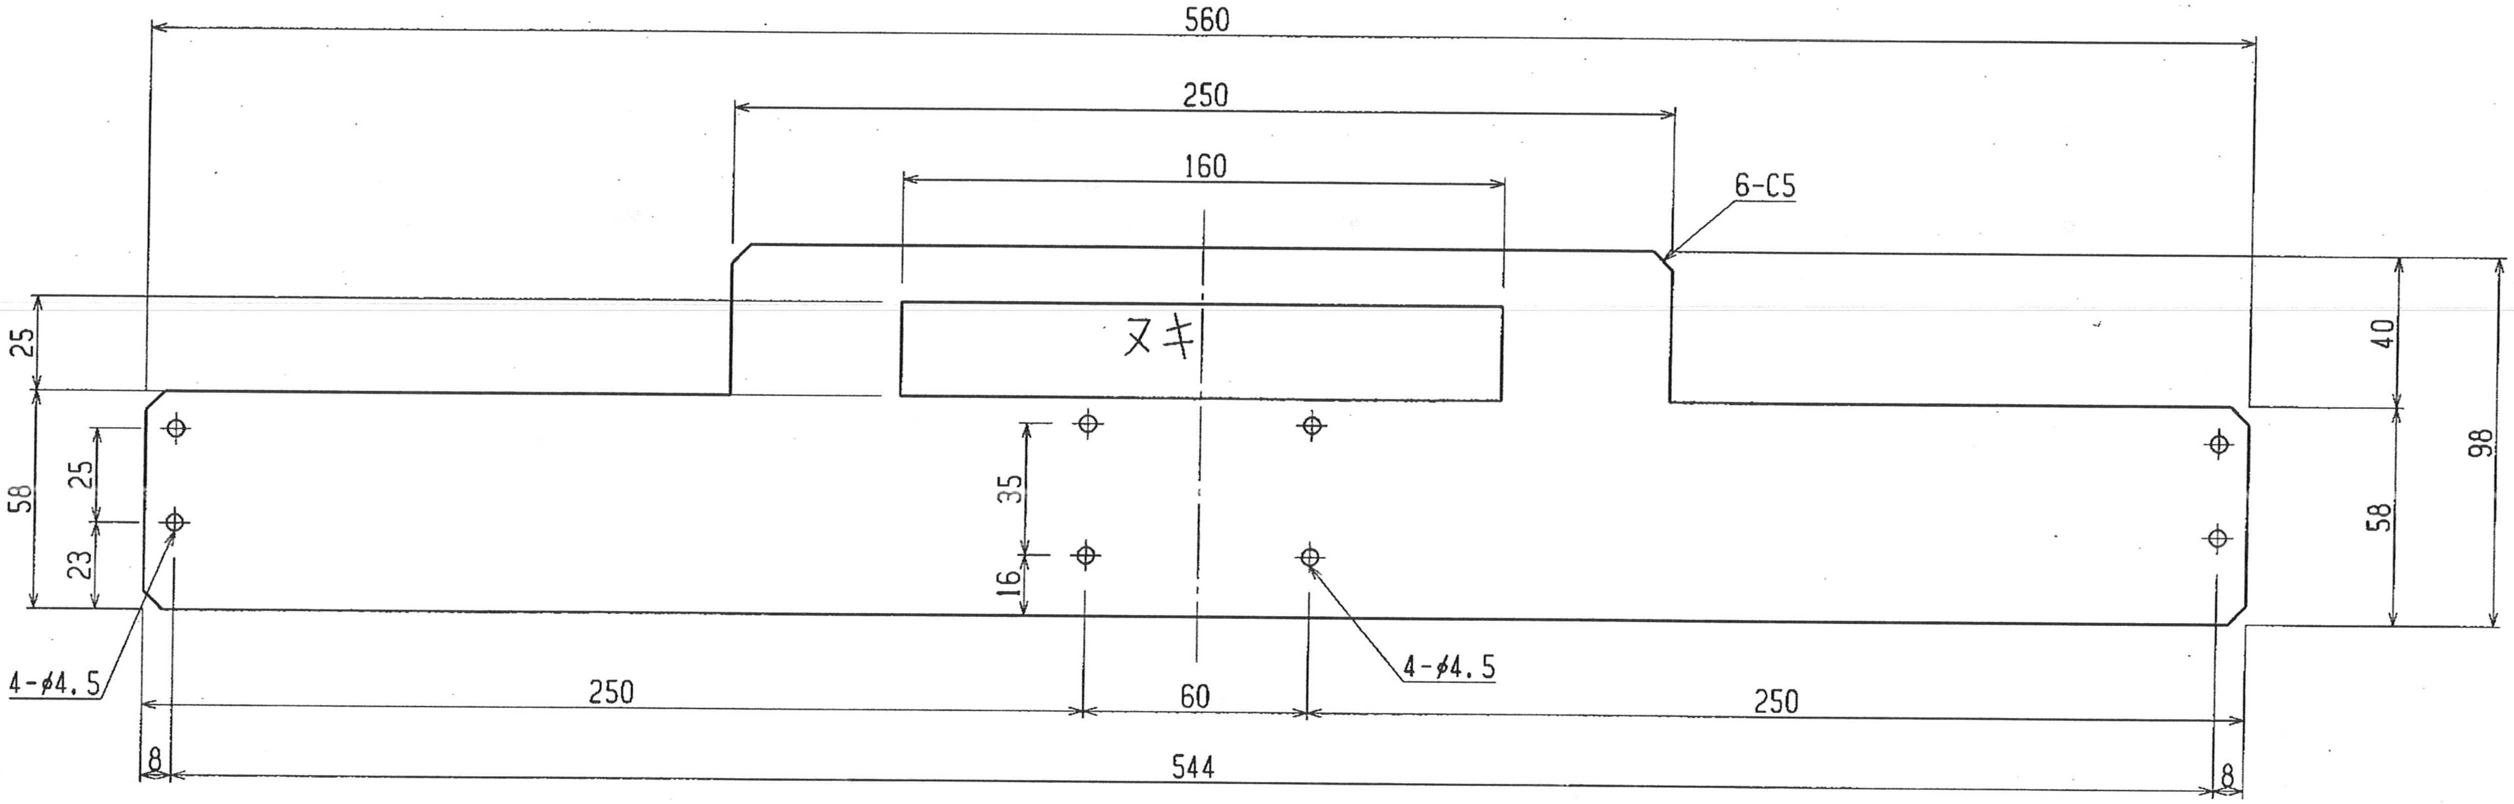

6つ

068427

SUS304 2B
1t
個数=~~15~~ 6

2025.01/14
A3 1:2
(有)坂上工業

ハンガープレートA M24260101-Z

Ⓒ
11/13
PM
↓
16
↓
17

[redacted]

品名 品番・図番	材質 支給区分	数量	単価(税抜)	金額(税抜)	納期	備考 製番
カンヌキ 898-03-83933	酸洗 ~~SS400~~ 材料込み	4	[illegible]		2026/11/17	2611-326
カンヌキ 898-03-83934	〃 ~~SS400~~ 材料込み	4			2026/11/17	2611-327

備考　酸洗　t2.3

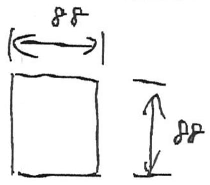

-326　　4 7

[redacted]

068392

CAD用

納期 11/18

⑨

11/16 AM
16
18

CAD用

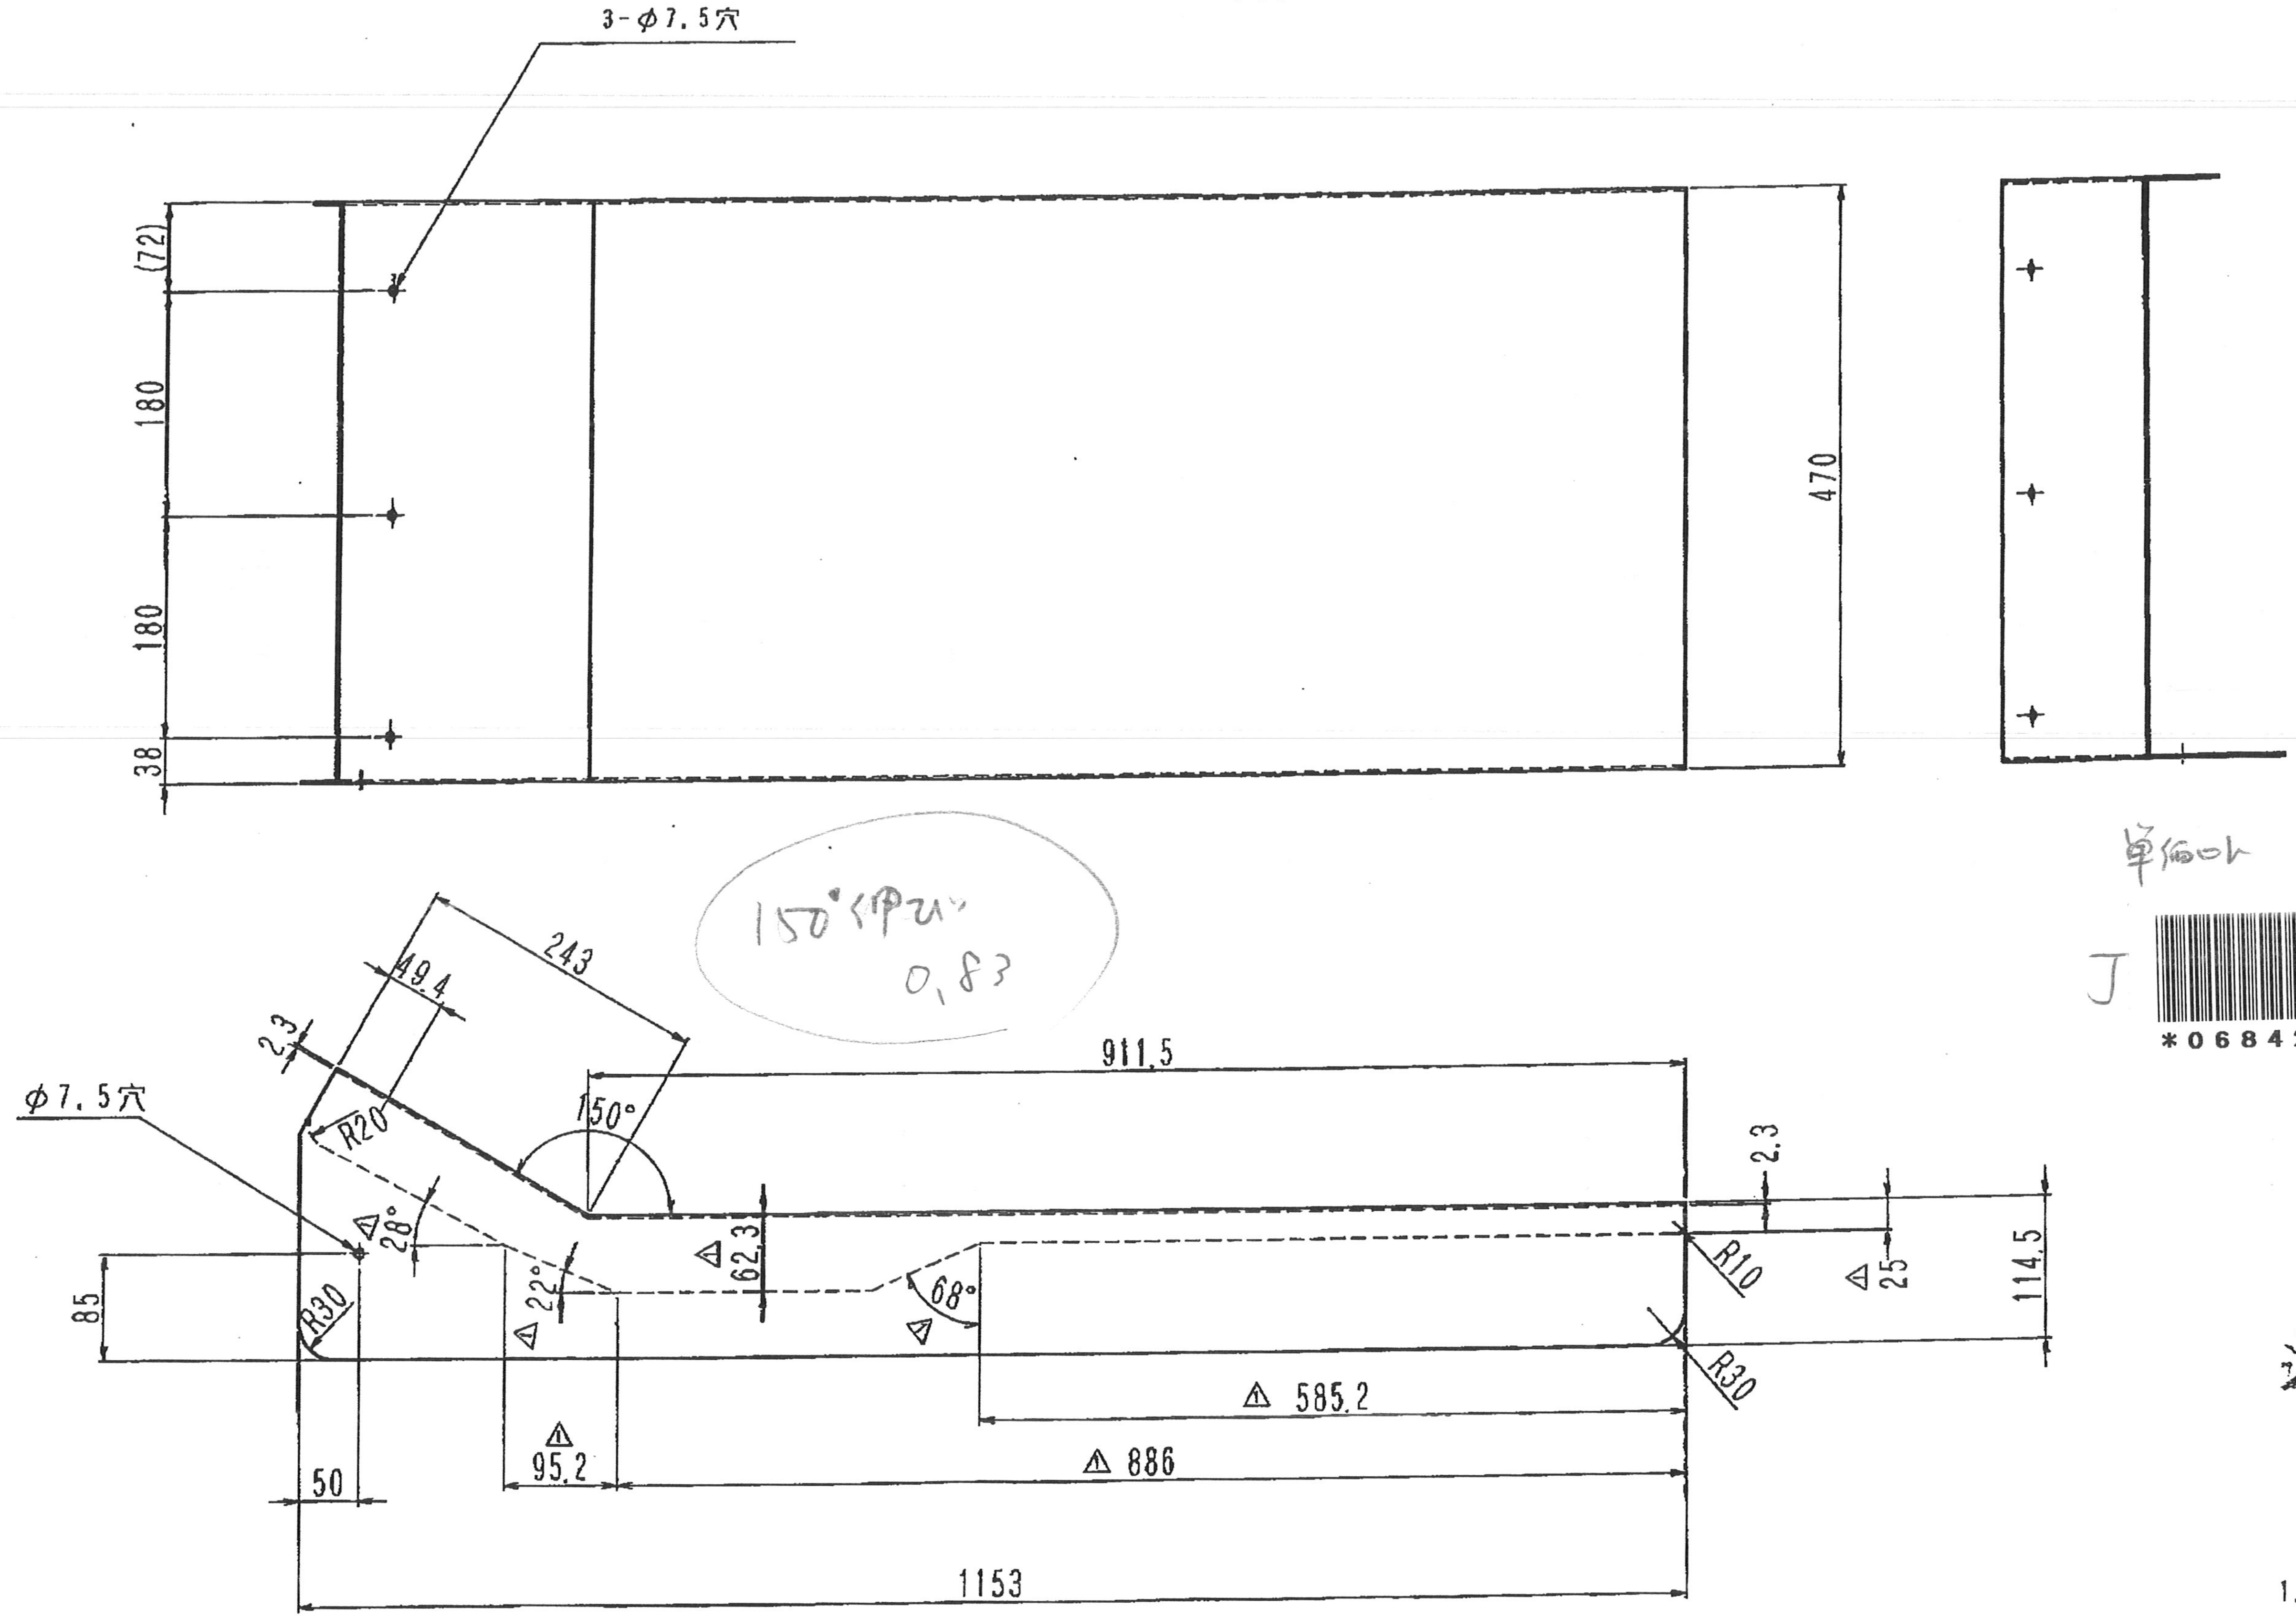

150°伸び
0.83

単価ロト /1

J

068428

溶接 サセイ技術

5464

注　記

1. 黒染め処理

年月日	型式	仕上	材質	図名	クロス後面カバー
2012.1.19	GT-18	∽	SPHC t=2.3		
作図	組立	尺度	個数	図番	GT18-2358 ⚠1
日比野	外削機	1/4	1		

11/13
[illegible]

⚠1 2012.08.19 設計変更

倉田精機株式会社